

Epandage 2x75 m2  
soit 16 tranchées  
18,7 x 0.5 m

50

Regard de répartition  
vannes à pelle inox dans regard  
Fe : 199.42  
T : 199.80

Cabanon 6m2 sur dallage  
1 porte, 2 châssis vitrés

Chasse  
Ø2000, 1.0m3  
T : 201.00  
Fee : 200.35  
Fes : 199.75

Clôture grillagée 2m

Portail 2 vantaux 5m

Regard de bouclage  
Fe : 199.30  
T : 199.70

Regard de répartition  
4 voies  
Fe : 199.40  
T : 199.80

53

Top-plein  
Partillon 1m

52

Vannage  
vannes à pelle inox dans regard  
Fe : 199.47  
T : 199.80

Cartel venturi  
T : 200.90  
Fee : 200.50  
Fes : 200.35



Décanteur primaire  
Ø2500 20m3  
T : 201.35  
Fee : 200.61  
Fes : 200.56

Regard de bouclage  
Fe : 199.20  
T : 199.60

Regard de répartition  
4 voies  
Fe : 199.30  
T : 199.70

Regard de répartition  
vannes à pelle inox dans regard

Décolloideur  
Ø1500, 2m3  
T : 201.15  
Fee : 200.55  
Fes : 200.50

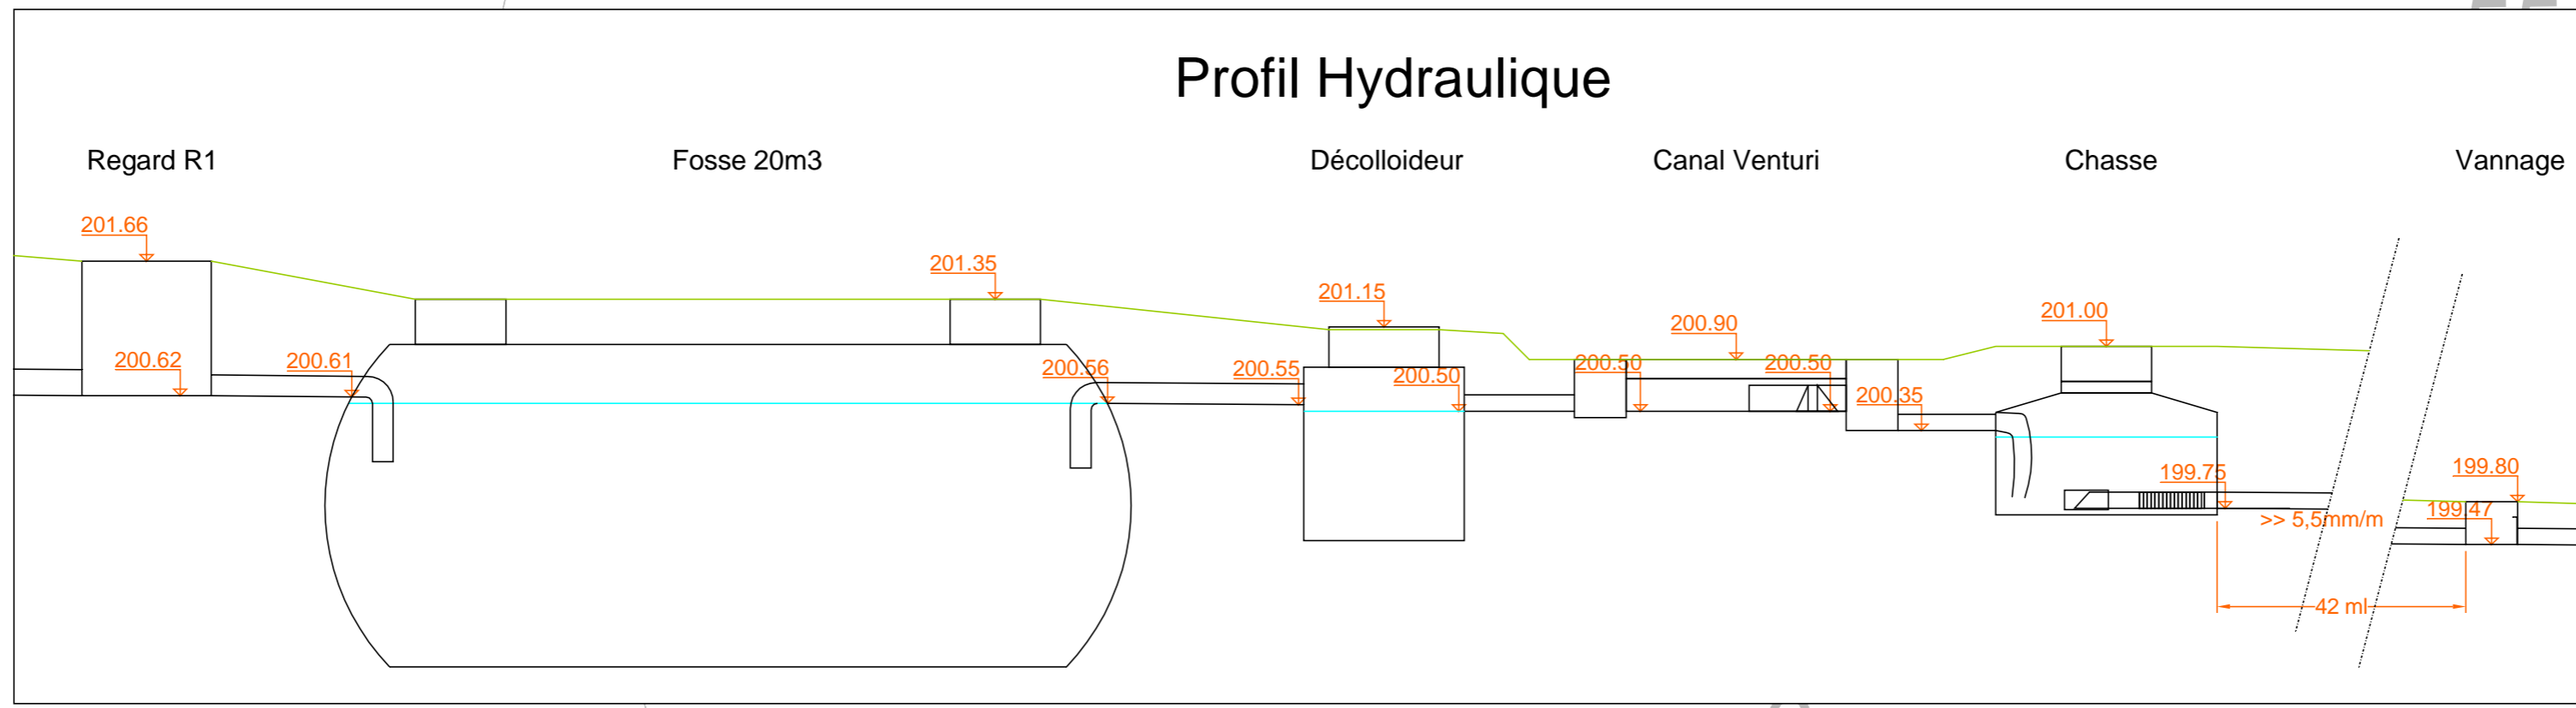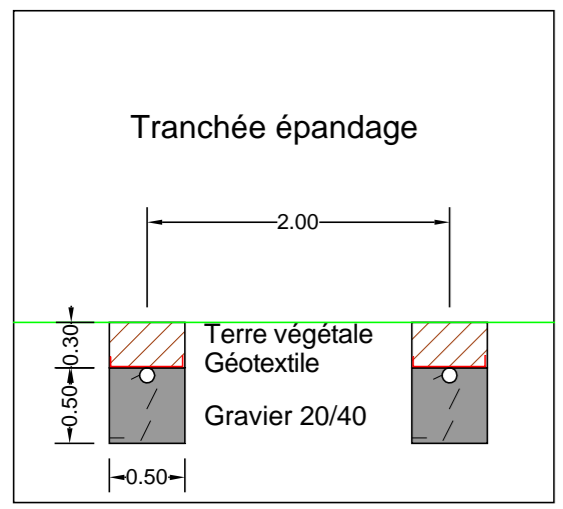

**Travaux Publics BOUTTÉ**  
73, Route de Saint-Lô  
50890 Condé-sur-Vire  
Tél : 02.33.56.50.82 e-mail : tpb@tpboutte.fr  
Fax : 02.33.56.08.14 Web : www.tpboutte.fr

**HEUSSÉ - STEP 60EH**  
Plan et Profil de recolement

DATE : 12/10/2015 Ech : 1/200